




PROSPETTO 1-1

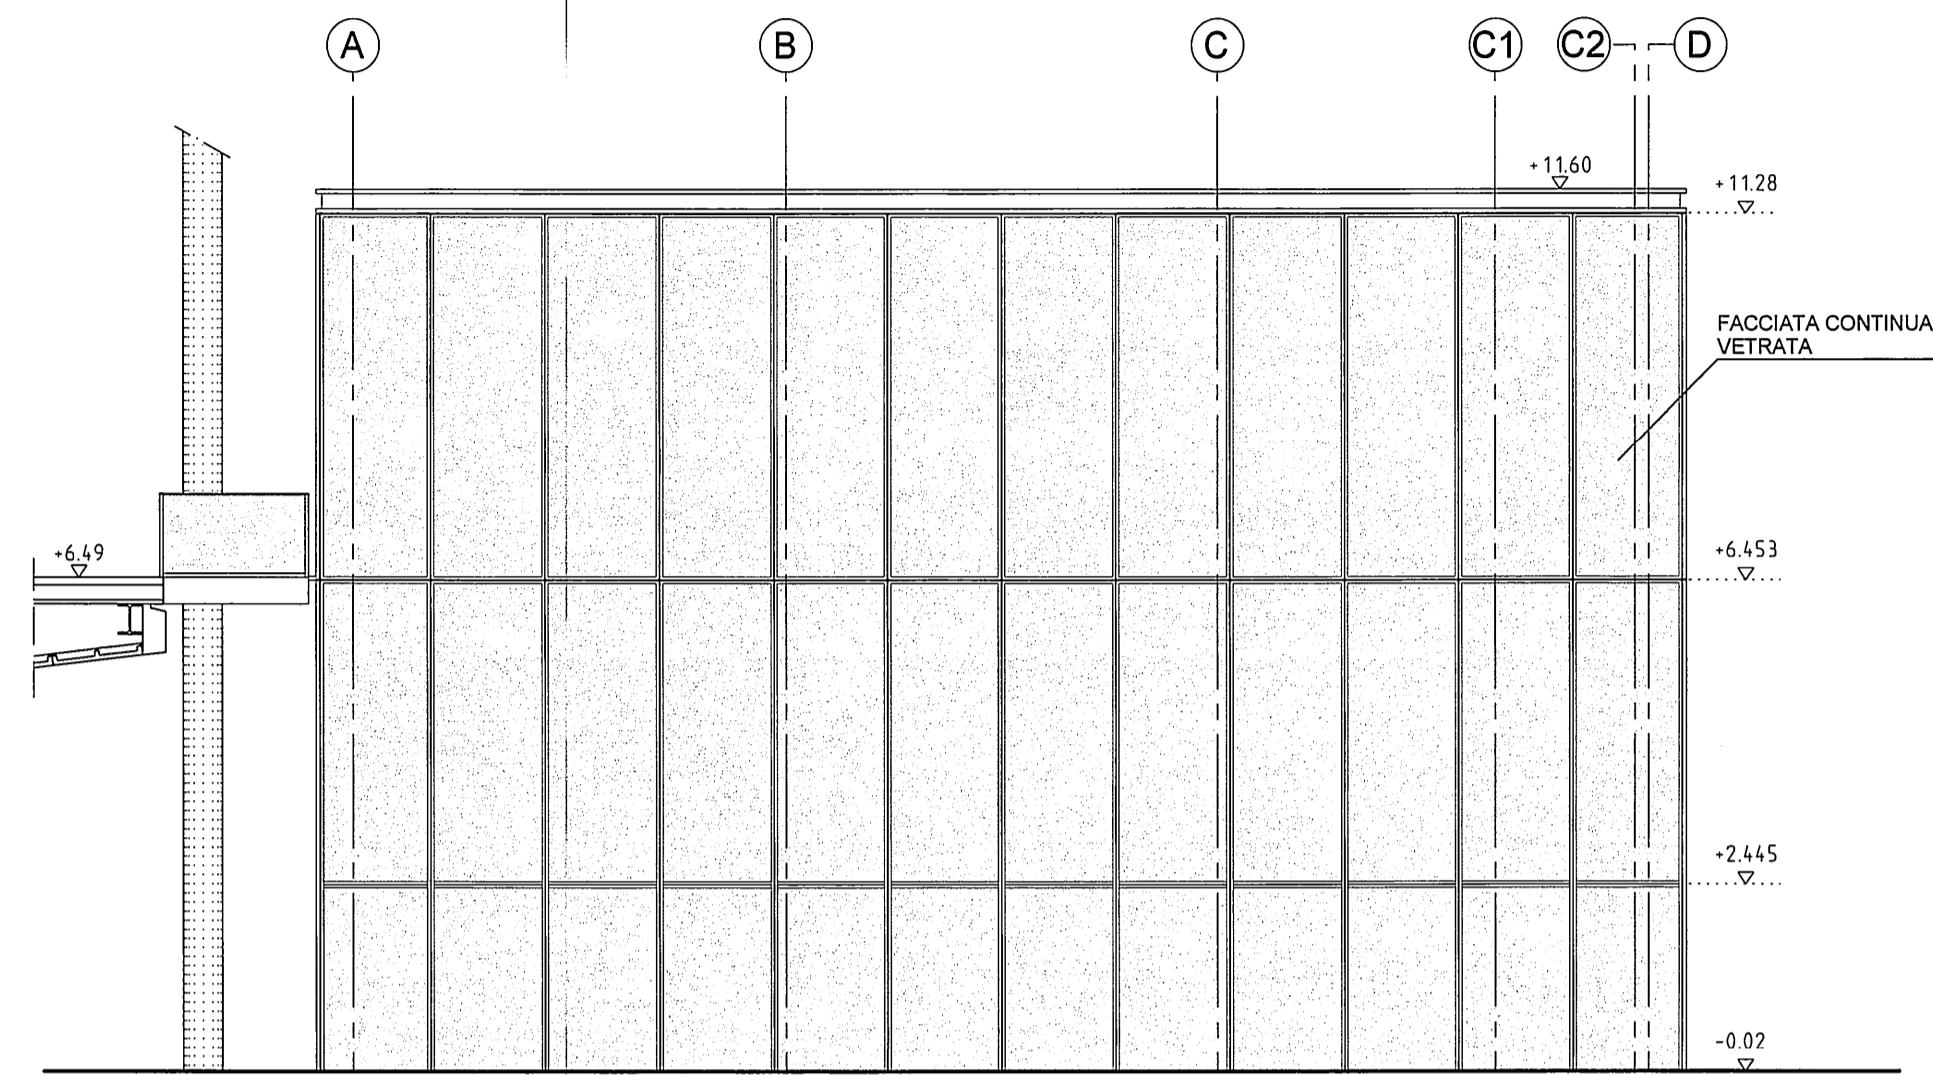


PROSPETTO 2-2

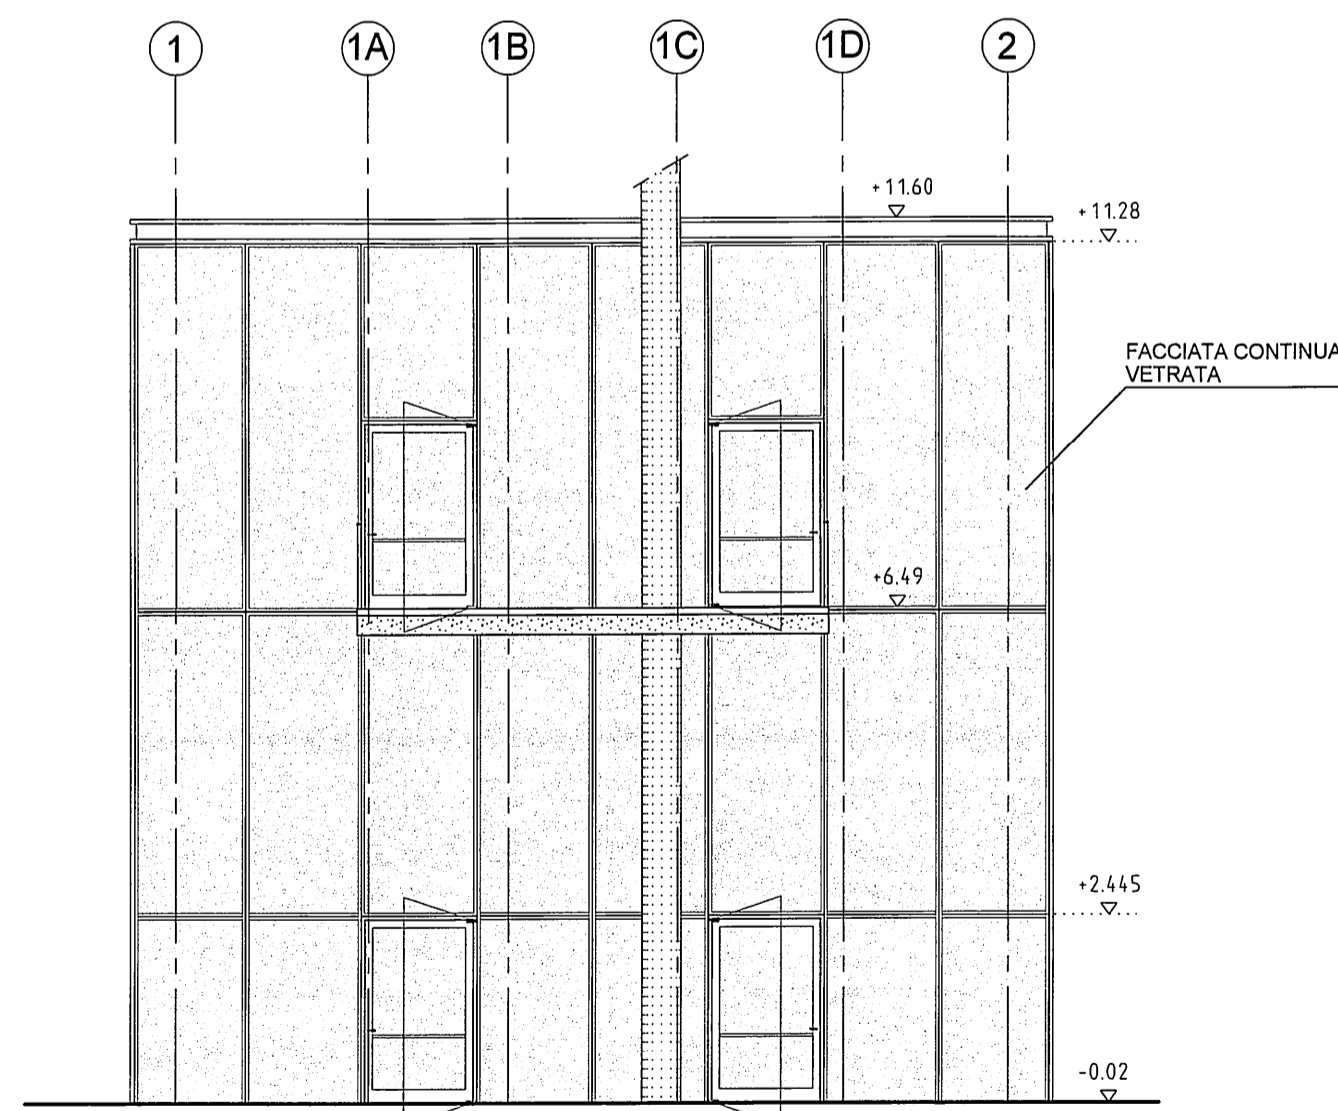

PROSPETTO 3-3

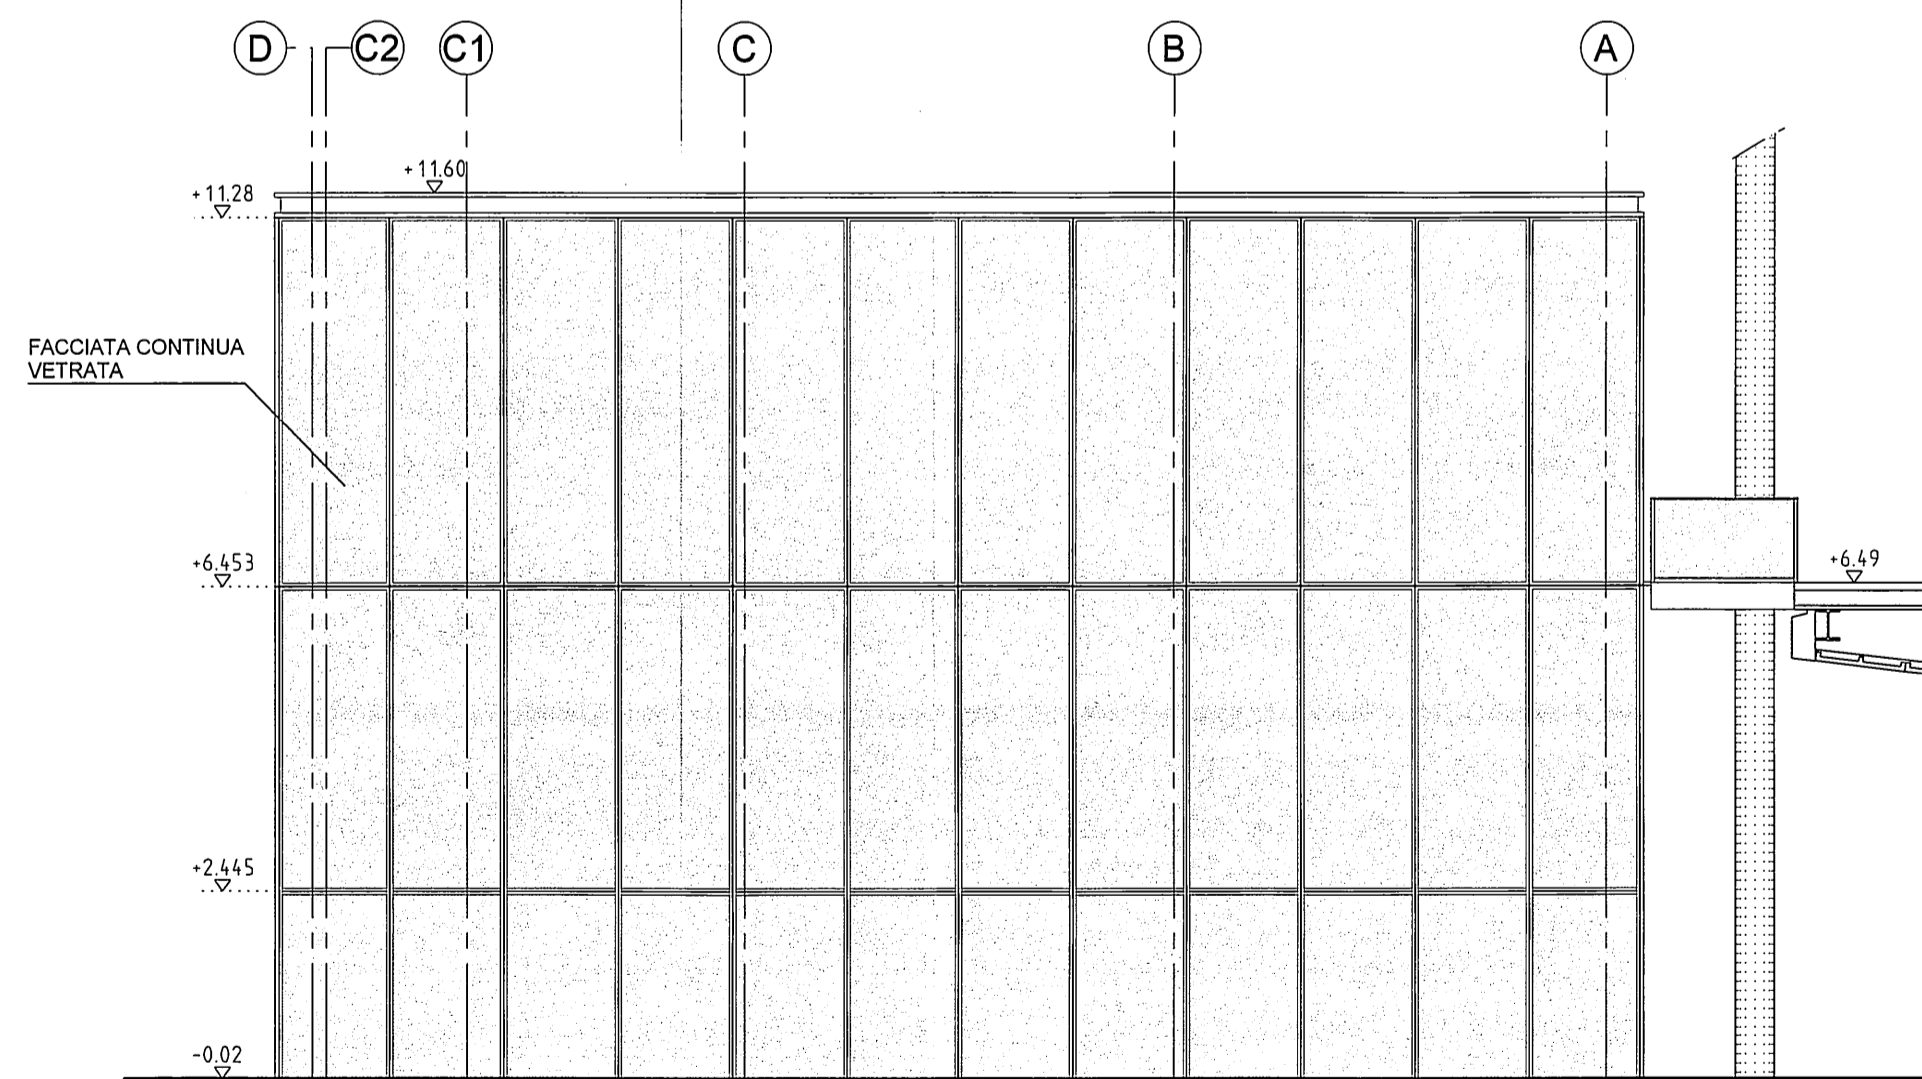

PROSPETTO 4-4

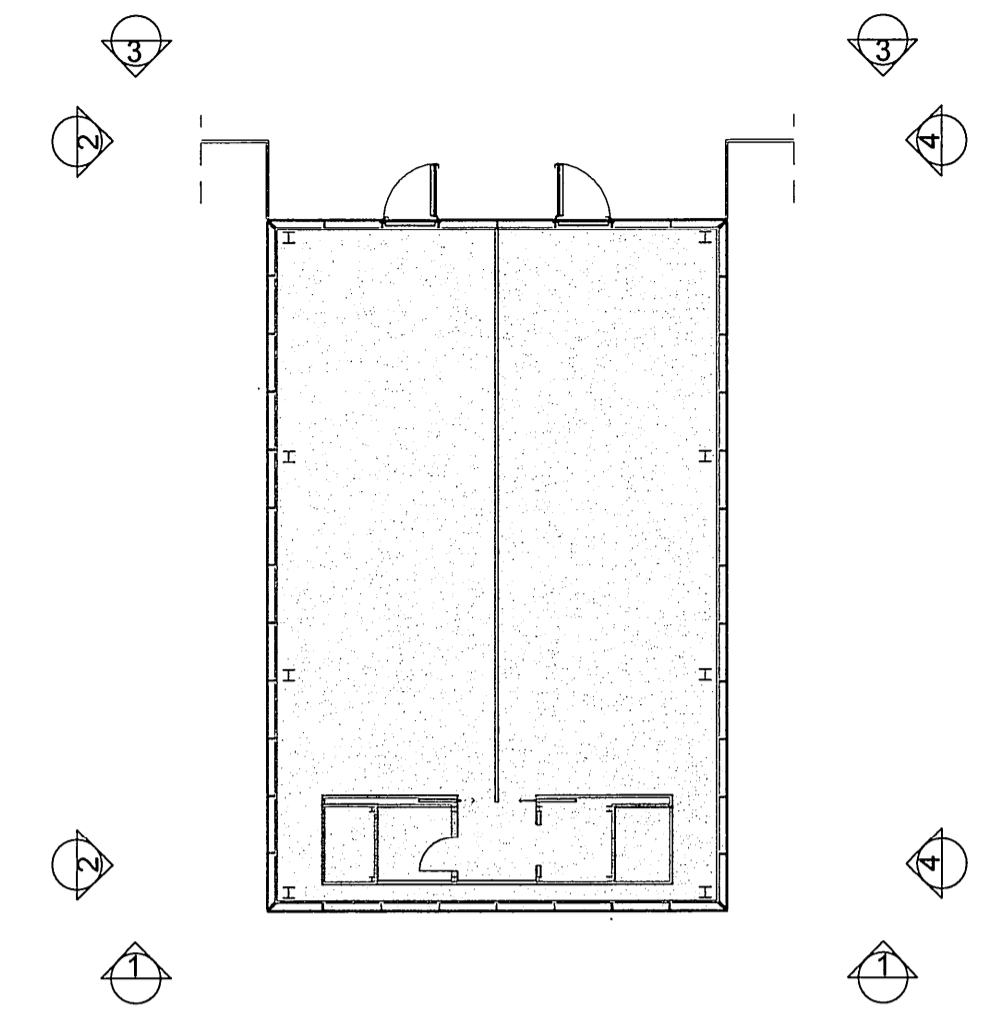


ASTALDI S.p.A. (mandataria) *Impresa Pizzarotti & C. S.p.A.* VIANINI LAVORI S.p.A.

FONDAZIONE FIERA MILANO

SVILUPPO SISTEMA FIERA

ACCORDO DI PROGRAMMA AI SENSI DELLA LEGGE REGIONALE 15 MAGGIO 1993 N. 14 PER LA QUALIFICAZIONE E LO SVILUPPO DEL SISTEMA FIERISTICO LOMBARDO (DECRETO DEL PRESIDENTE DELLA REGIONE LOMBARDA DELL'8 APRILE 1994 N. 58521/P.A.G.)

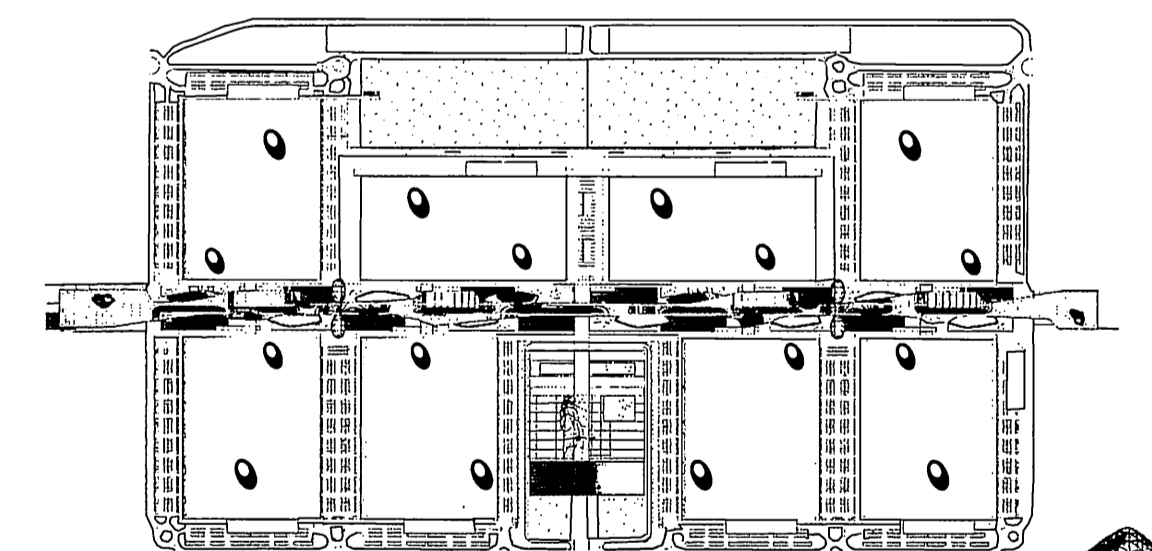

NUOVO POLO ESPOSITIVO DI RHO - PERO

PROGETTO ARCHITETTONICO  
MASSIMILIANO FUKSAS  
ARCHITETTO (capogruppo)  
STUDIO ALTIERI S.p.A.  
DOMENICO PROMI  
LOMBARDI & ASSOCIATI

PROGETTO STRUTTURALE  
MARZULLO S.r.l.  
GEOTECNICA  
Prof. Ing. G. Tancredi  
VIABILITA'  
SYSTEMATICA S.r.l.

PROGETTO IMPIANTISTICO  
I.T.E.A. S.r.l.  
COORDINATORE SICUREZZA  
IN FASE PROGETTAZIONE  
Arch. D. BERTONCELLI

General Contratto: ASTALDI Società per Azioni  
Direzione Lavori: Ing. Filippo Stinellis  
Sviluppo Sistema Fiera

REV. N	DATA	MOTIVO DELLA EMISSIONE	ESEGUITO	CONTROLLATO	APPROVATO
03	10/01/05	EMISSIONE PER AS-BUILT	R.T.	G.A.	F.V.
02	26/07/04	AGGIORNAMENTO ELABORATO	K.S.	G.A.	F.V.
01	19/05/04	AGGIORNAMENTO ELABORATO	G.A.	G.A.	F.V.
00	27/02/04	EMISSIONE	M.G.	G.A.	F.V.

OGGETTO: SHOW ROOM 1 - PROSPETTI

SCALA 1:100 | CODICE ELABORATO D. 4. 1. 2. 2. A. 7. 0. 0. 3. | REVISIONE 0. 3. | FINALITA' A. B. | F.